



KUNGS HOLMSSTRAND

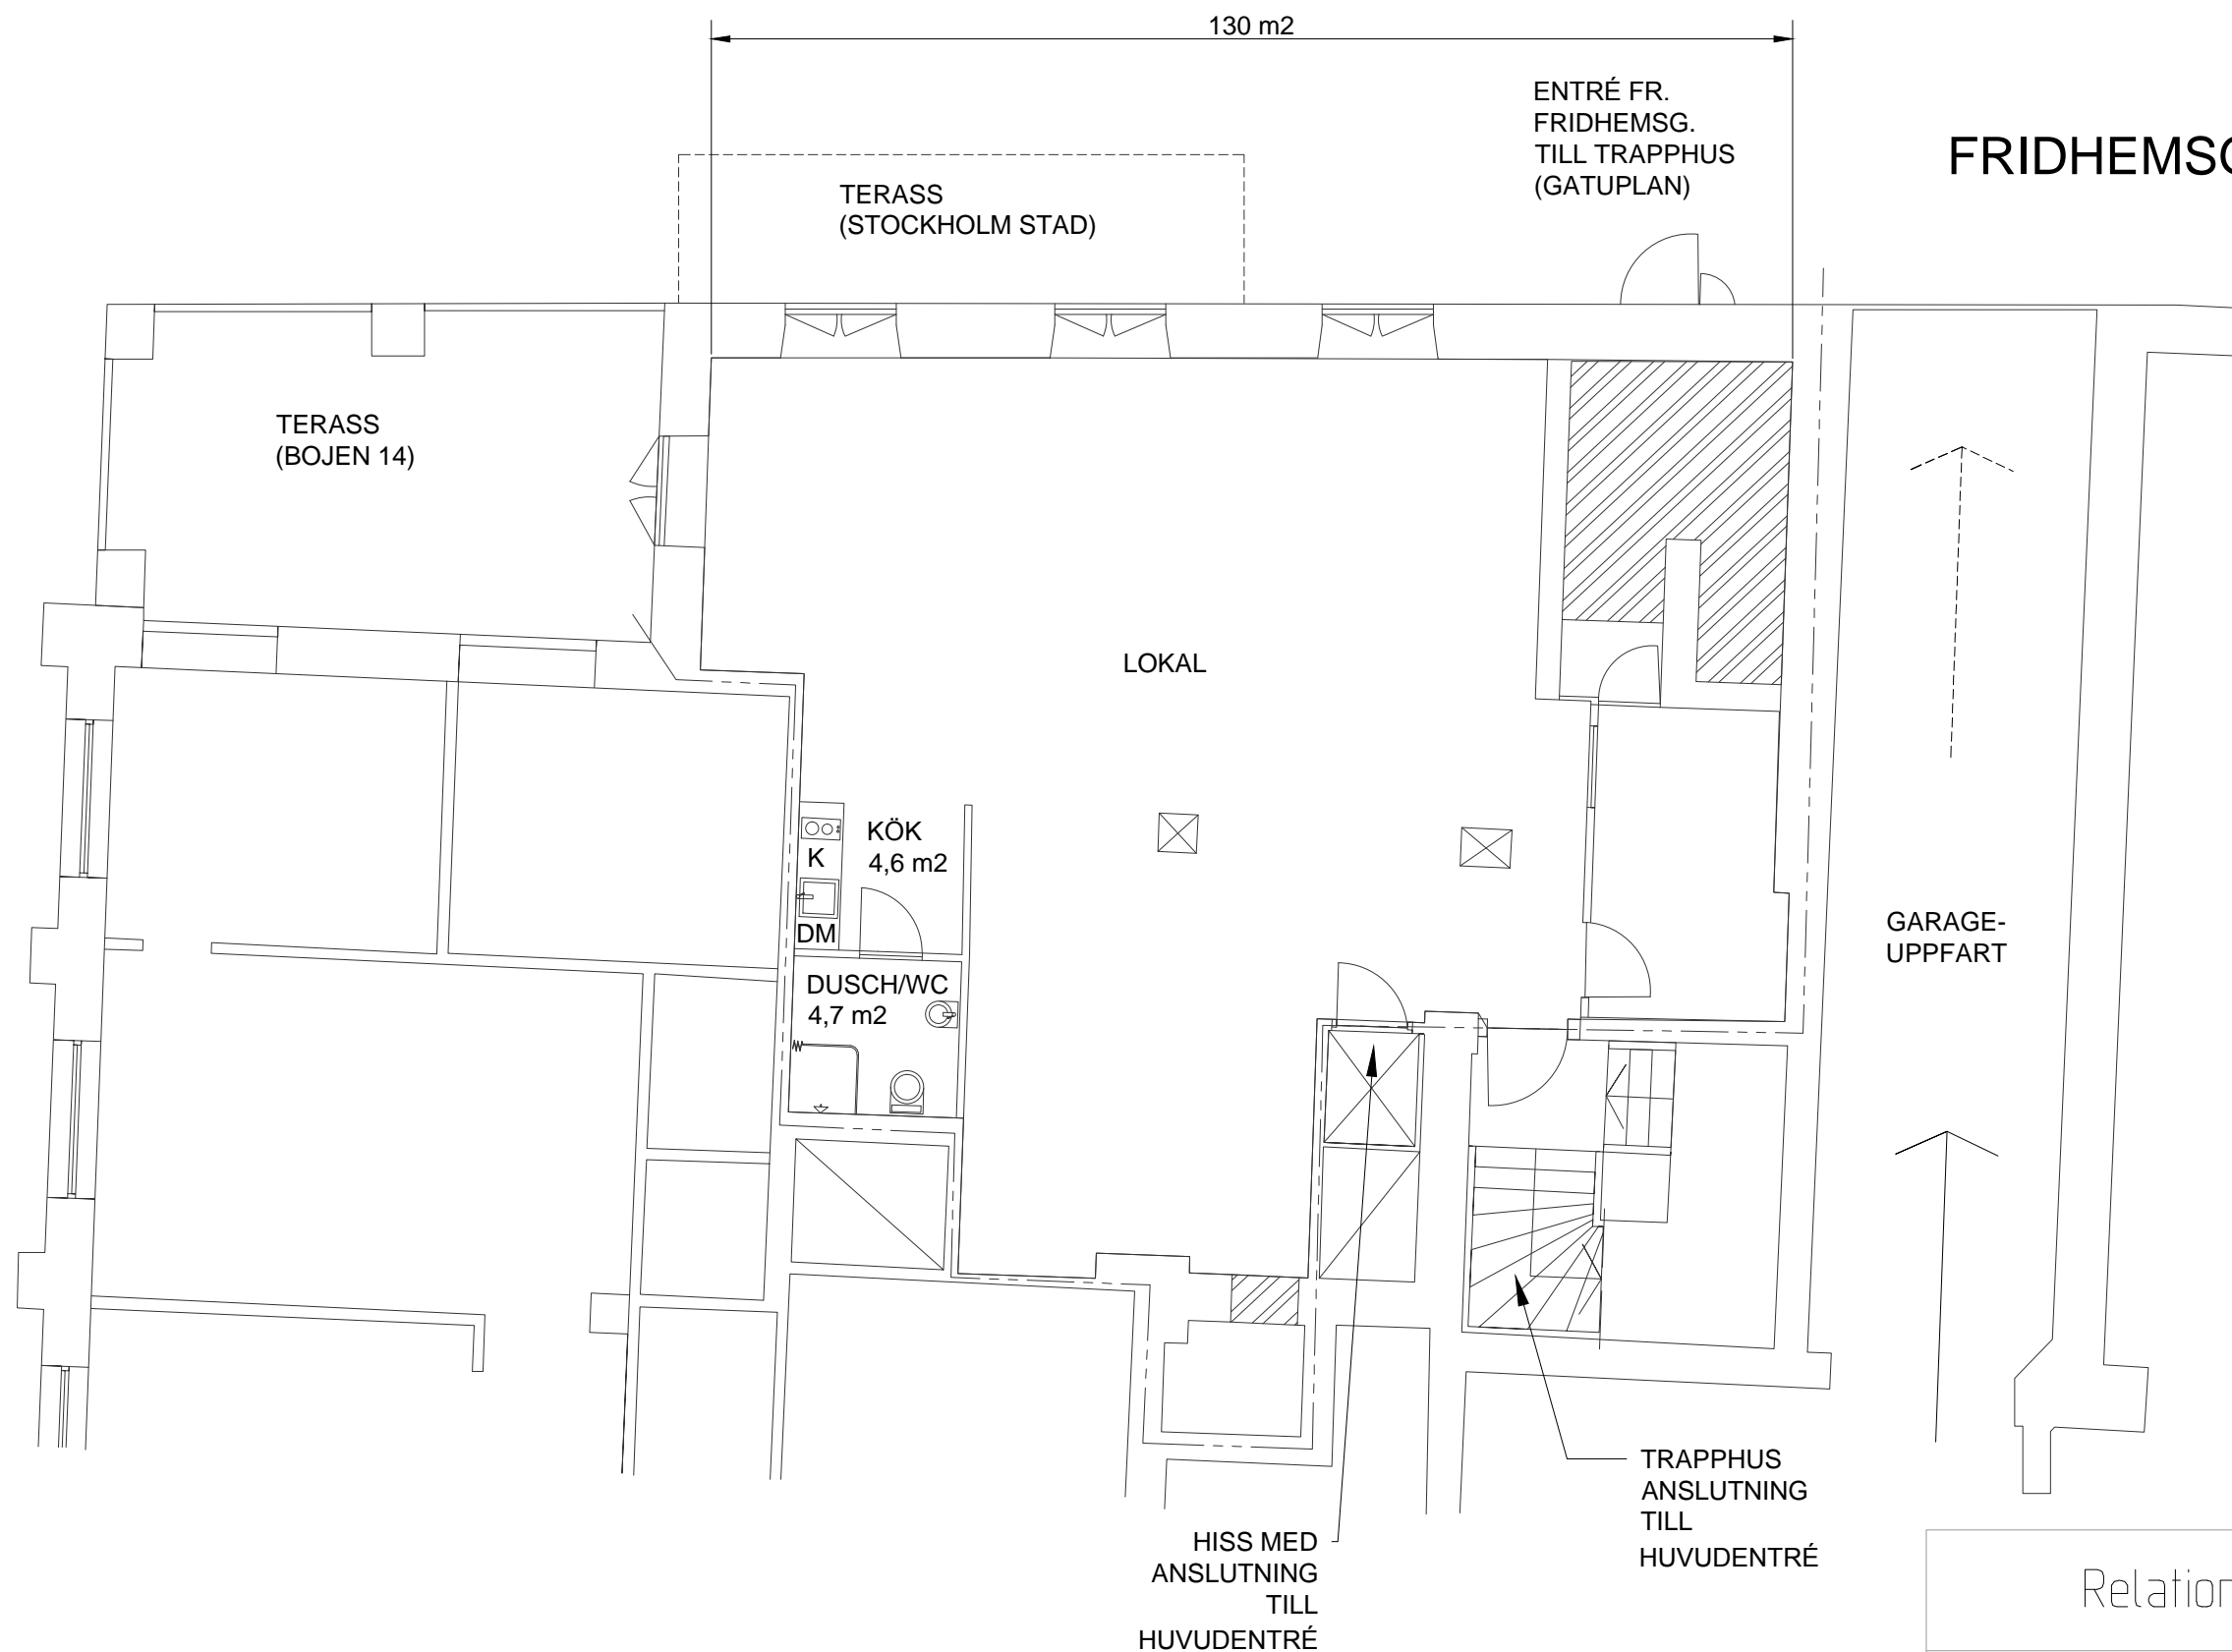

SKALSTOCK 1:100
0m 1m 2m 3m 4m 5m

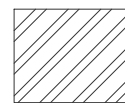

= DEL MED LÄGRE TAKHÖJD ÄN 2,20 m

FRIDHEMSGATAN

Relationsritning

Kv. Bojen 14, lgh nr 1001

Skala 1:100

2014-09-28 Eskil Österling