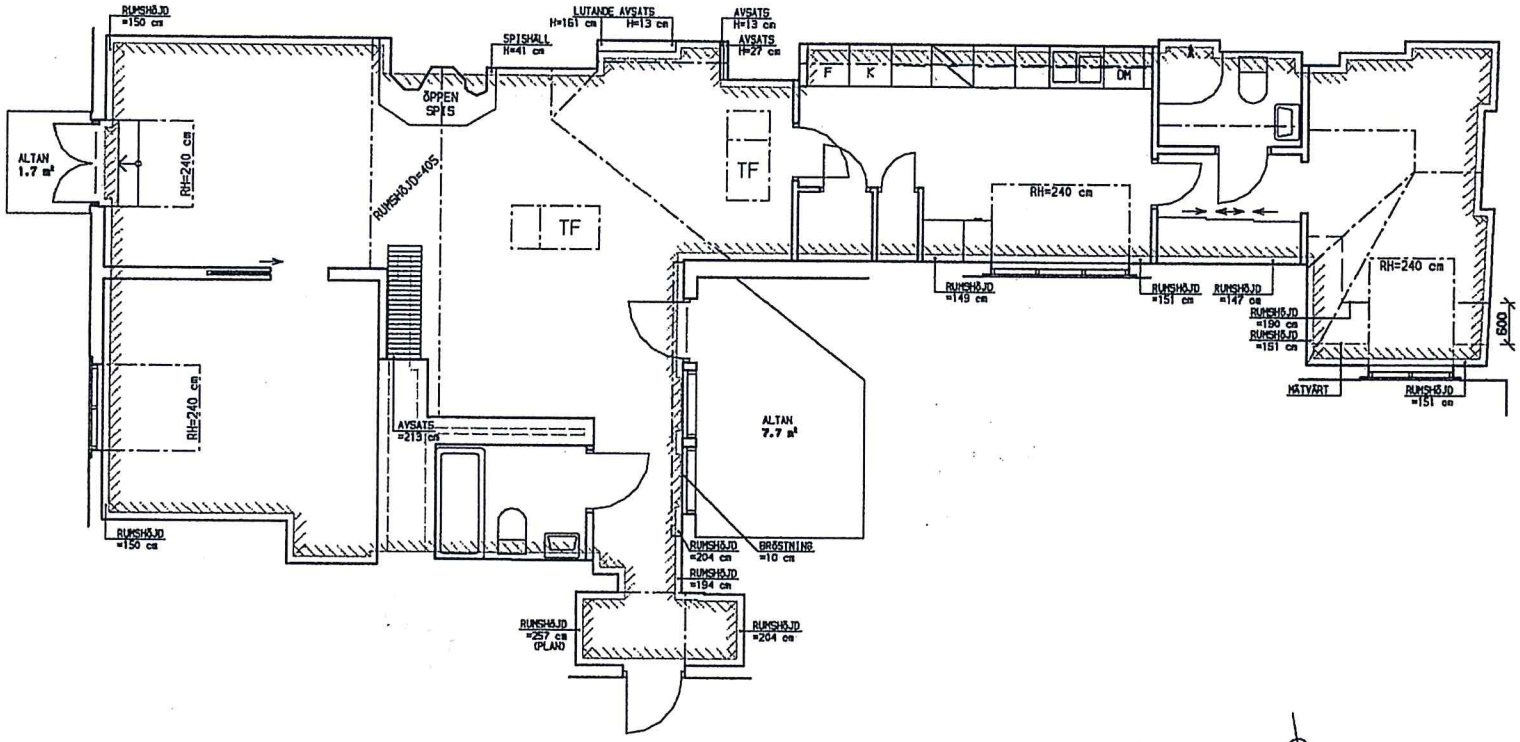

FÖRKLARINGAR

LÄGENHETSGRÄNS

INGÅR EJ I BRUKSAREAN

0 1 2 3 4 5 Meter

MCAD

LAS-S 11.02.09

UPPMÄTNINGSRITNING

Relationshandling upprättad av:

Norconsult AB
Hornsbruksgatan 19 · 117 34 Stockholm
Tel 08-462 64 30 · www.norconsult.se

UPPDRAG NR	RITAD	KONSTR.	HANDLÄGGARE
.	MG	.	MG

DATUM	ANSVARIG
11.02.09	

VATTUORMEN 36 KUNGSHOLMEN
GARVAR LUNDINS GRÄND 5
5 TR
UPPMÄTNING AV LÄGENHET
ORG.FORM. A3/1;50 SKALA 1:75

PROJEKT	RITNINGSNUMMER	REV.
.	LGH-112	.